



BLOCK 11

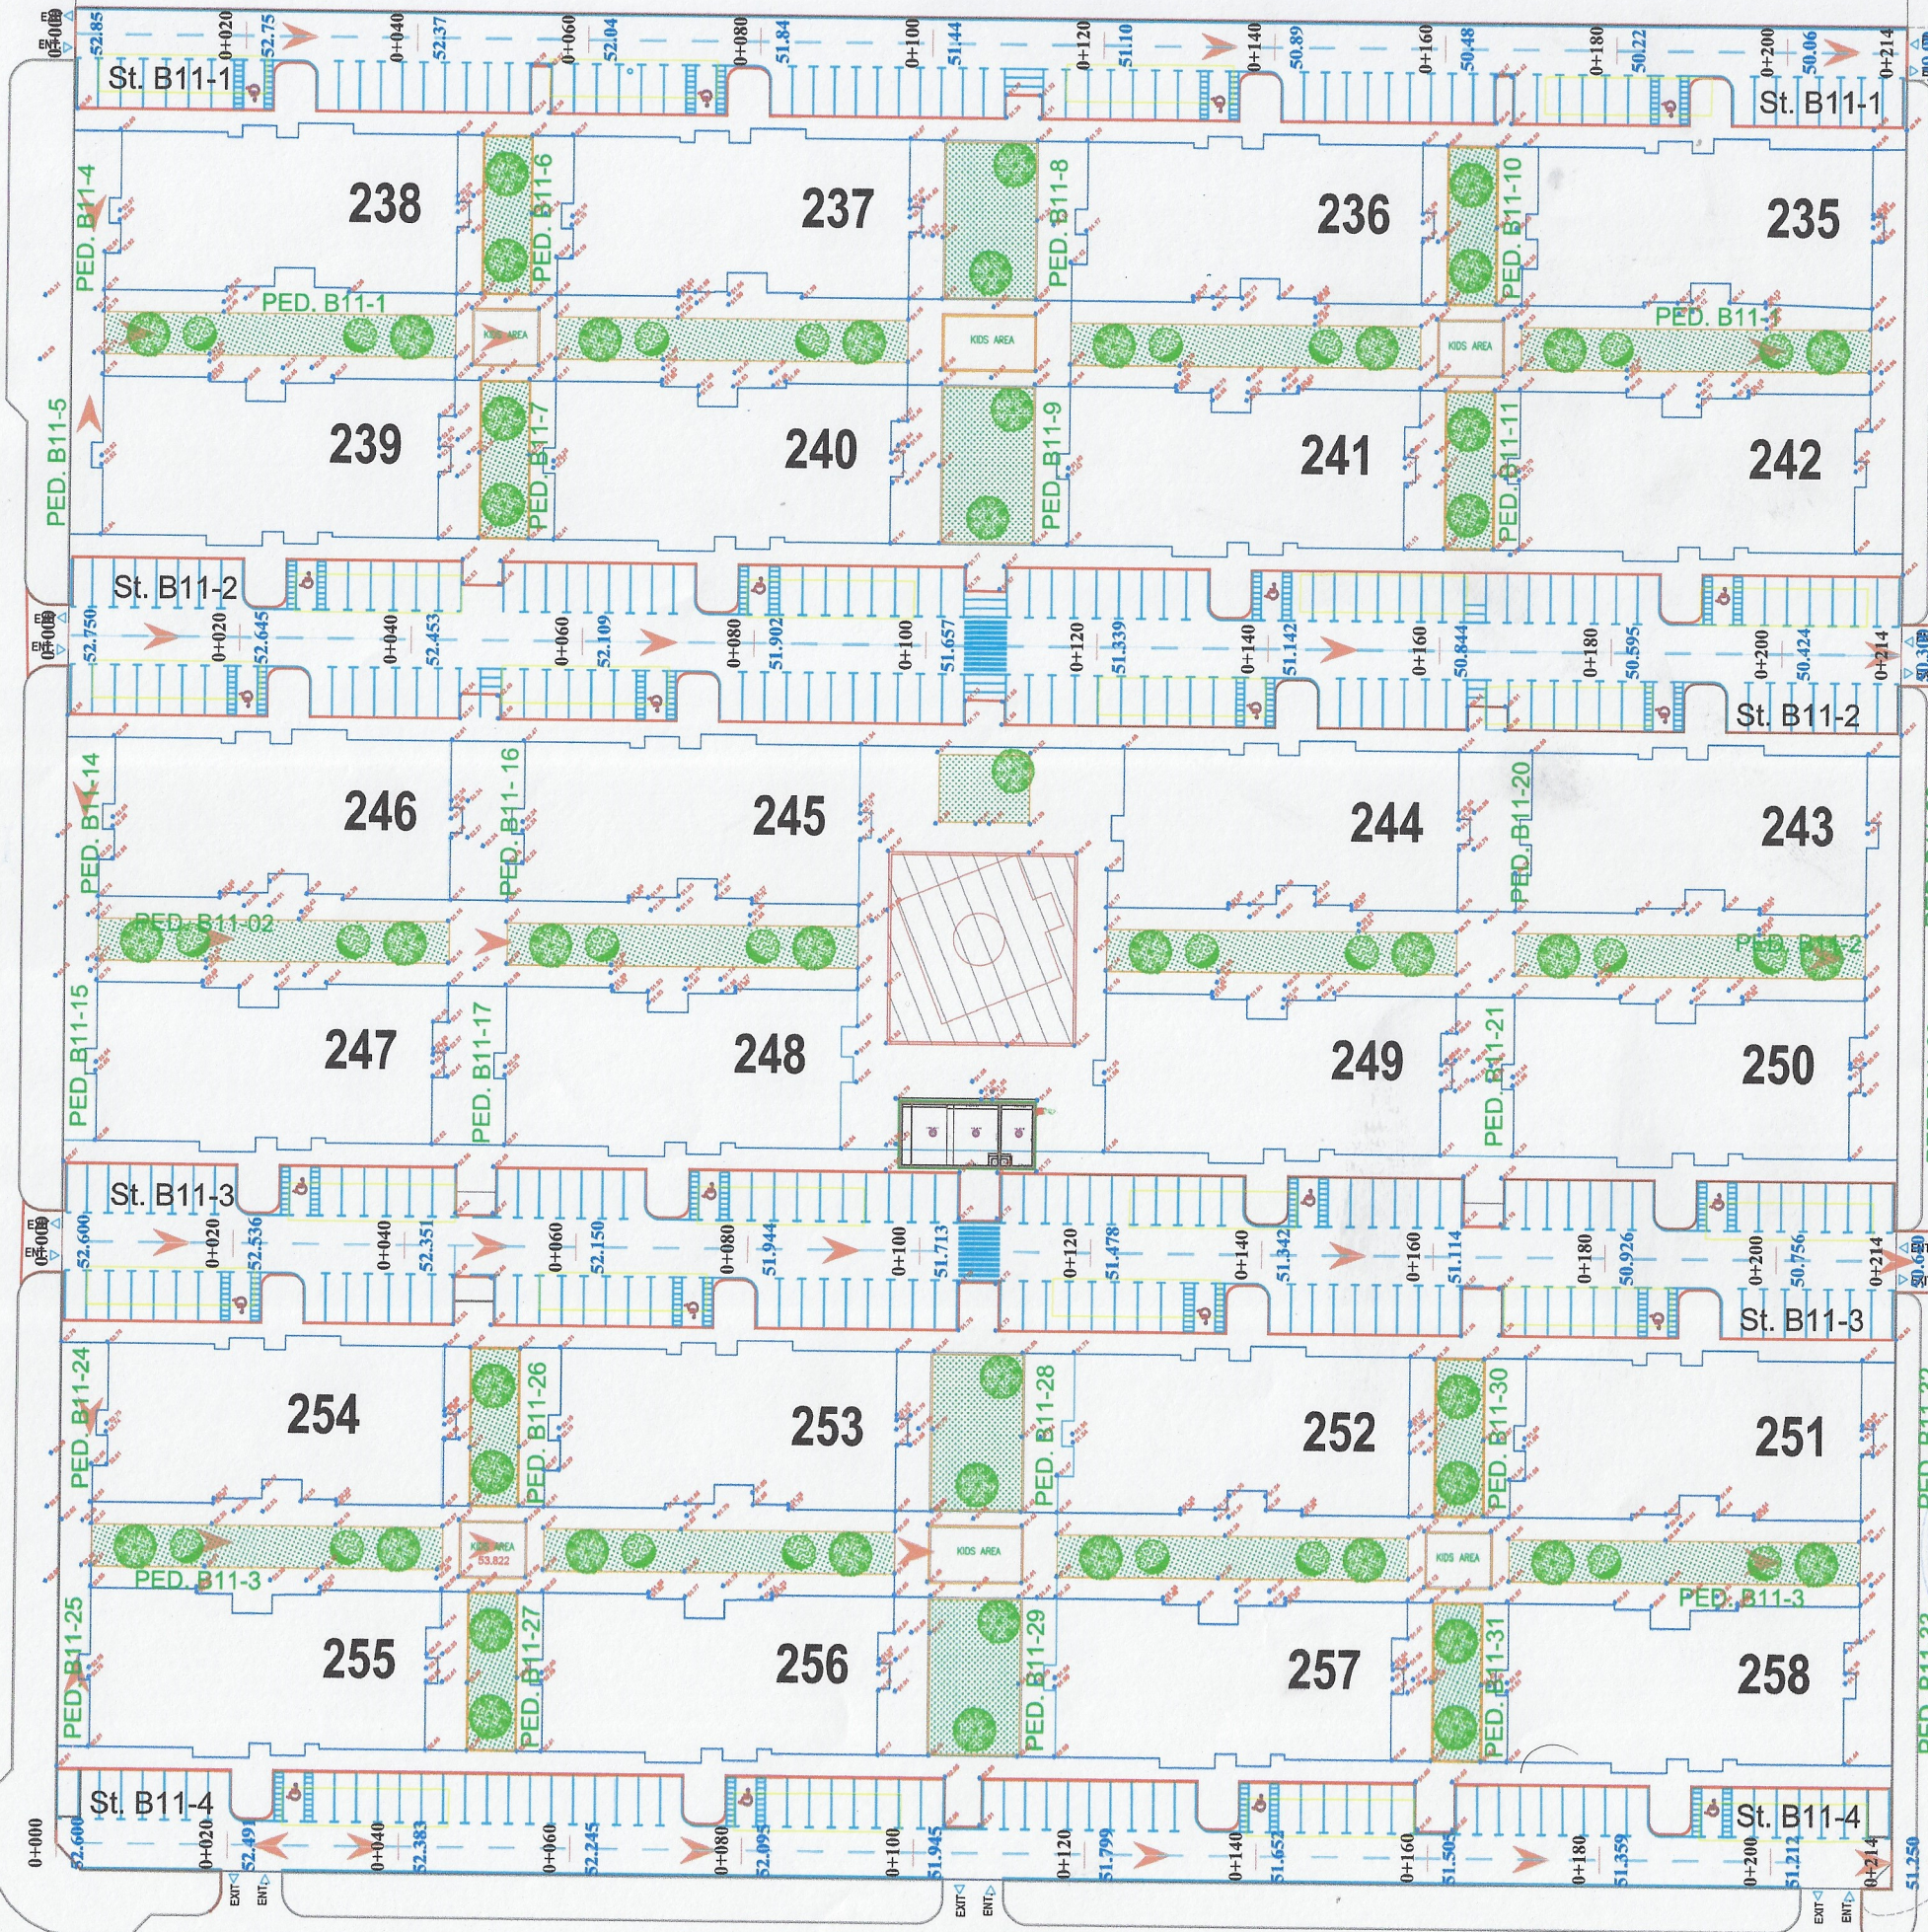

شارع عرض ٢٧,٠٠ متر

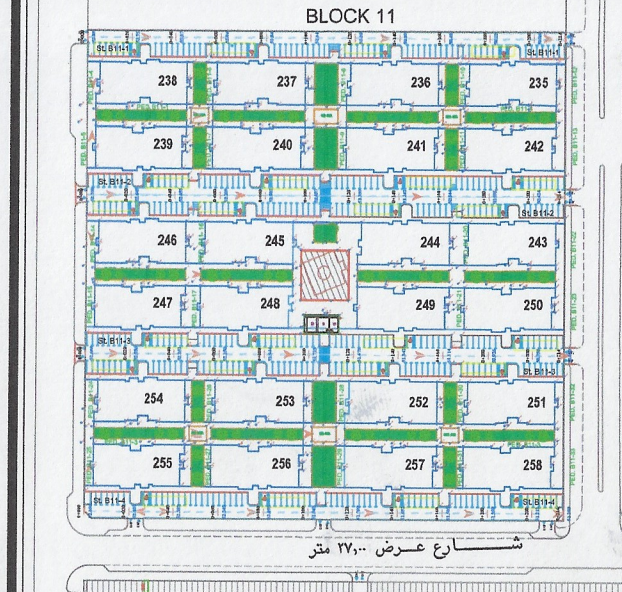

اتجاه تصريف المياه
الارض الطبيعية
الخط التصميمي
اسفلت قائم



المملكة العربية السعودية
امانة مدينة جدة
الادارة العامة للطرق والانارة
ادارة تصميم الطرق



المالك / وزارة الاسكان



المطور / شركة ساني العامرية



الاستشاري العام / الابنية للاستشارات الهندسية

الاستشاري / مكتب رمك للاستشارات الهندسية



مكتب رمك للاستشارات الهندسية
Office Ramak For Engineering Consultancy
تصميم - اشراف - تخطيط عملي - ادارة مشاريع



المقاول / شركة طرق الرياض للمقاولات



شركة طرق الرياض للمقاولات
RIYADH ROADS CONTRACTING CO.

تصاميم الطرق لمشروع تلال الغروب
بحي الامير فواز شمال - مدينة جدة

ASBUILT BLOCK 11

NO. PLAN 1:500 1:500

